

PRZEDSIĘBIORSTWO
USŁUG GEODEZYJNO-KARTOGRAFICZNYCH
MAWO

PRZEDSIĘBIORSTWO
Usług Geodezyjno-Kartograficznych
MAWO
34-120 Andrychów, ul. Kilińskiego 6a
tel./fax 33/875 36 91
NIP 551-104-01-38

Ul. Kilińskiego 6a tel. (033) 875-36-91
34-120 Andrychów tel.kom. 0502367416
REGON 070399708 NIP 551-104-01-38



MAPA DO CELÓW PROJEKTOWYCH
Mapa została uzupełniona w zakresie sytuacji,
rzeźby terenu, uzbrojenia podziemnego, granic
władania w zaznaczonym zakresie.
28.03.2011r.
woj. małopolskie
gm. Wadowice
miejscowość: WADOWICE
SEKCJA: 172.232.2223 | 172.232.2224
172.232.2241 | 172.232.2242
SKALA: 1:500
Granice własności zostały przeniesione
z mapy ewidencyjnej w skali 1:1000

GEODETA UPRAWNIONY
inż. Wojciech Janusz
uprawnienia do 9750

PAWILON "E"

ZBIORCZA PLANSZA UZBROJENIA TERENU

1 : 500

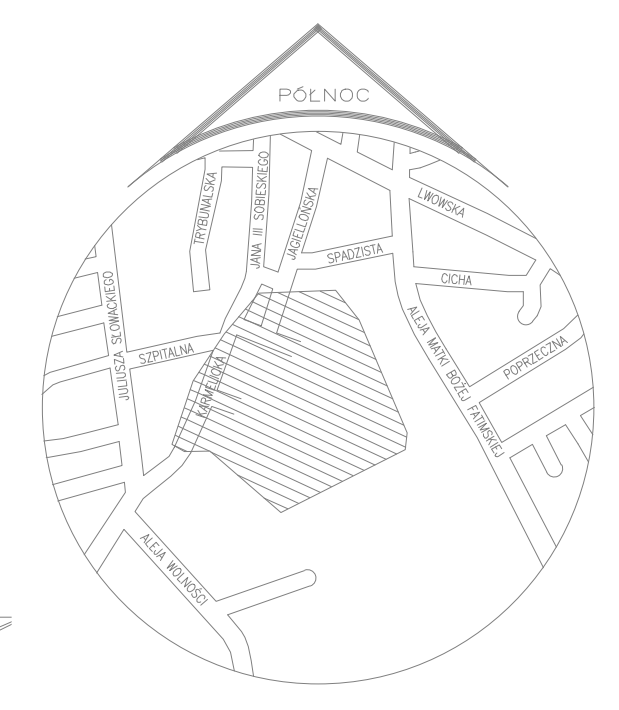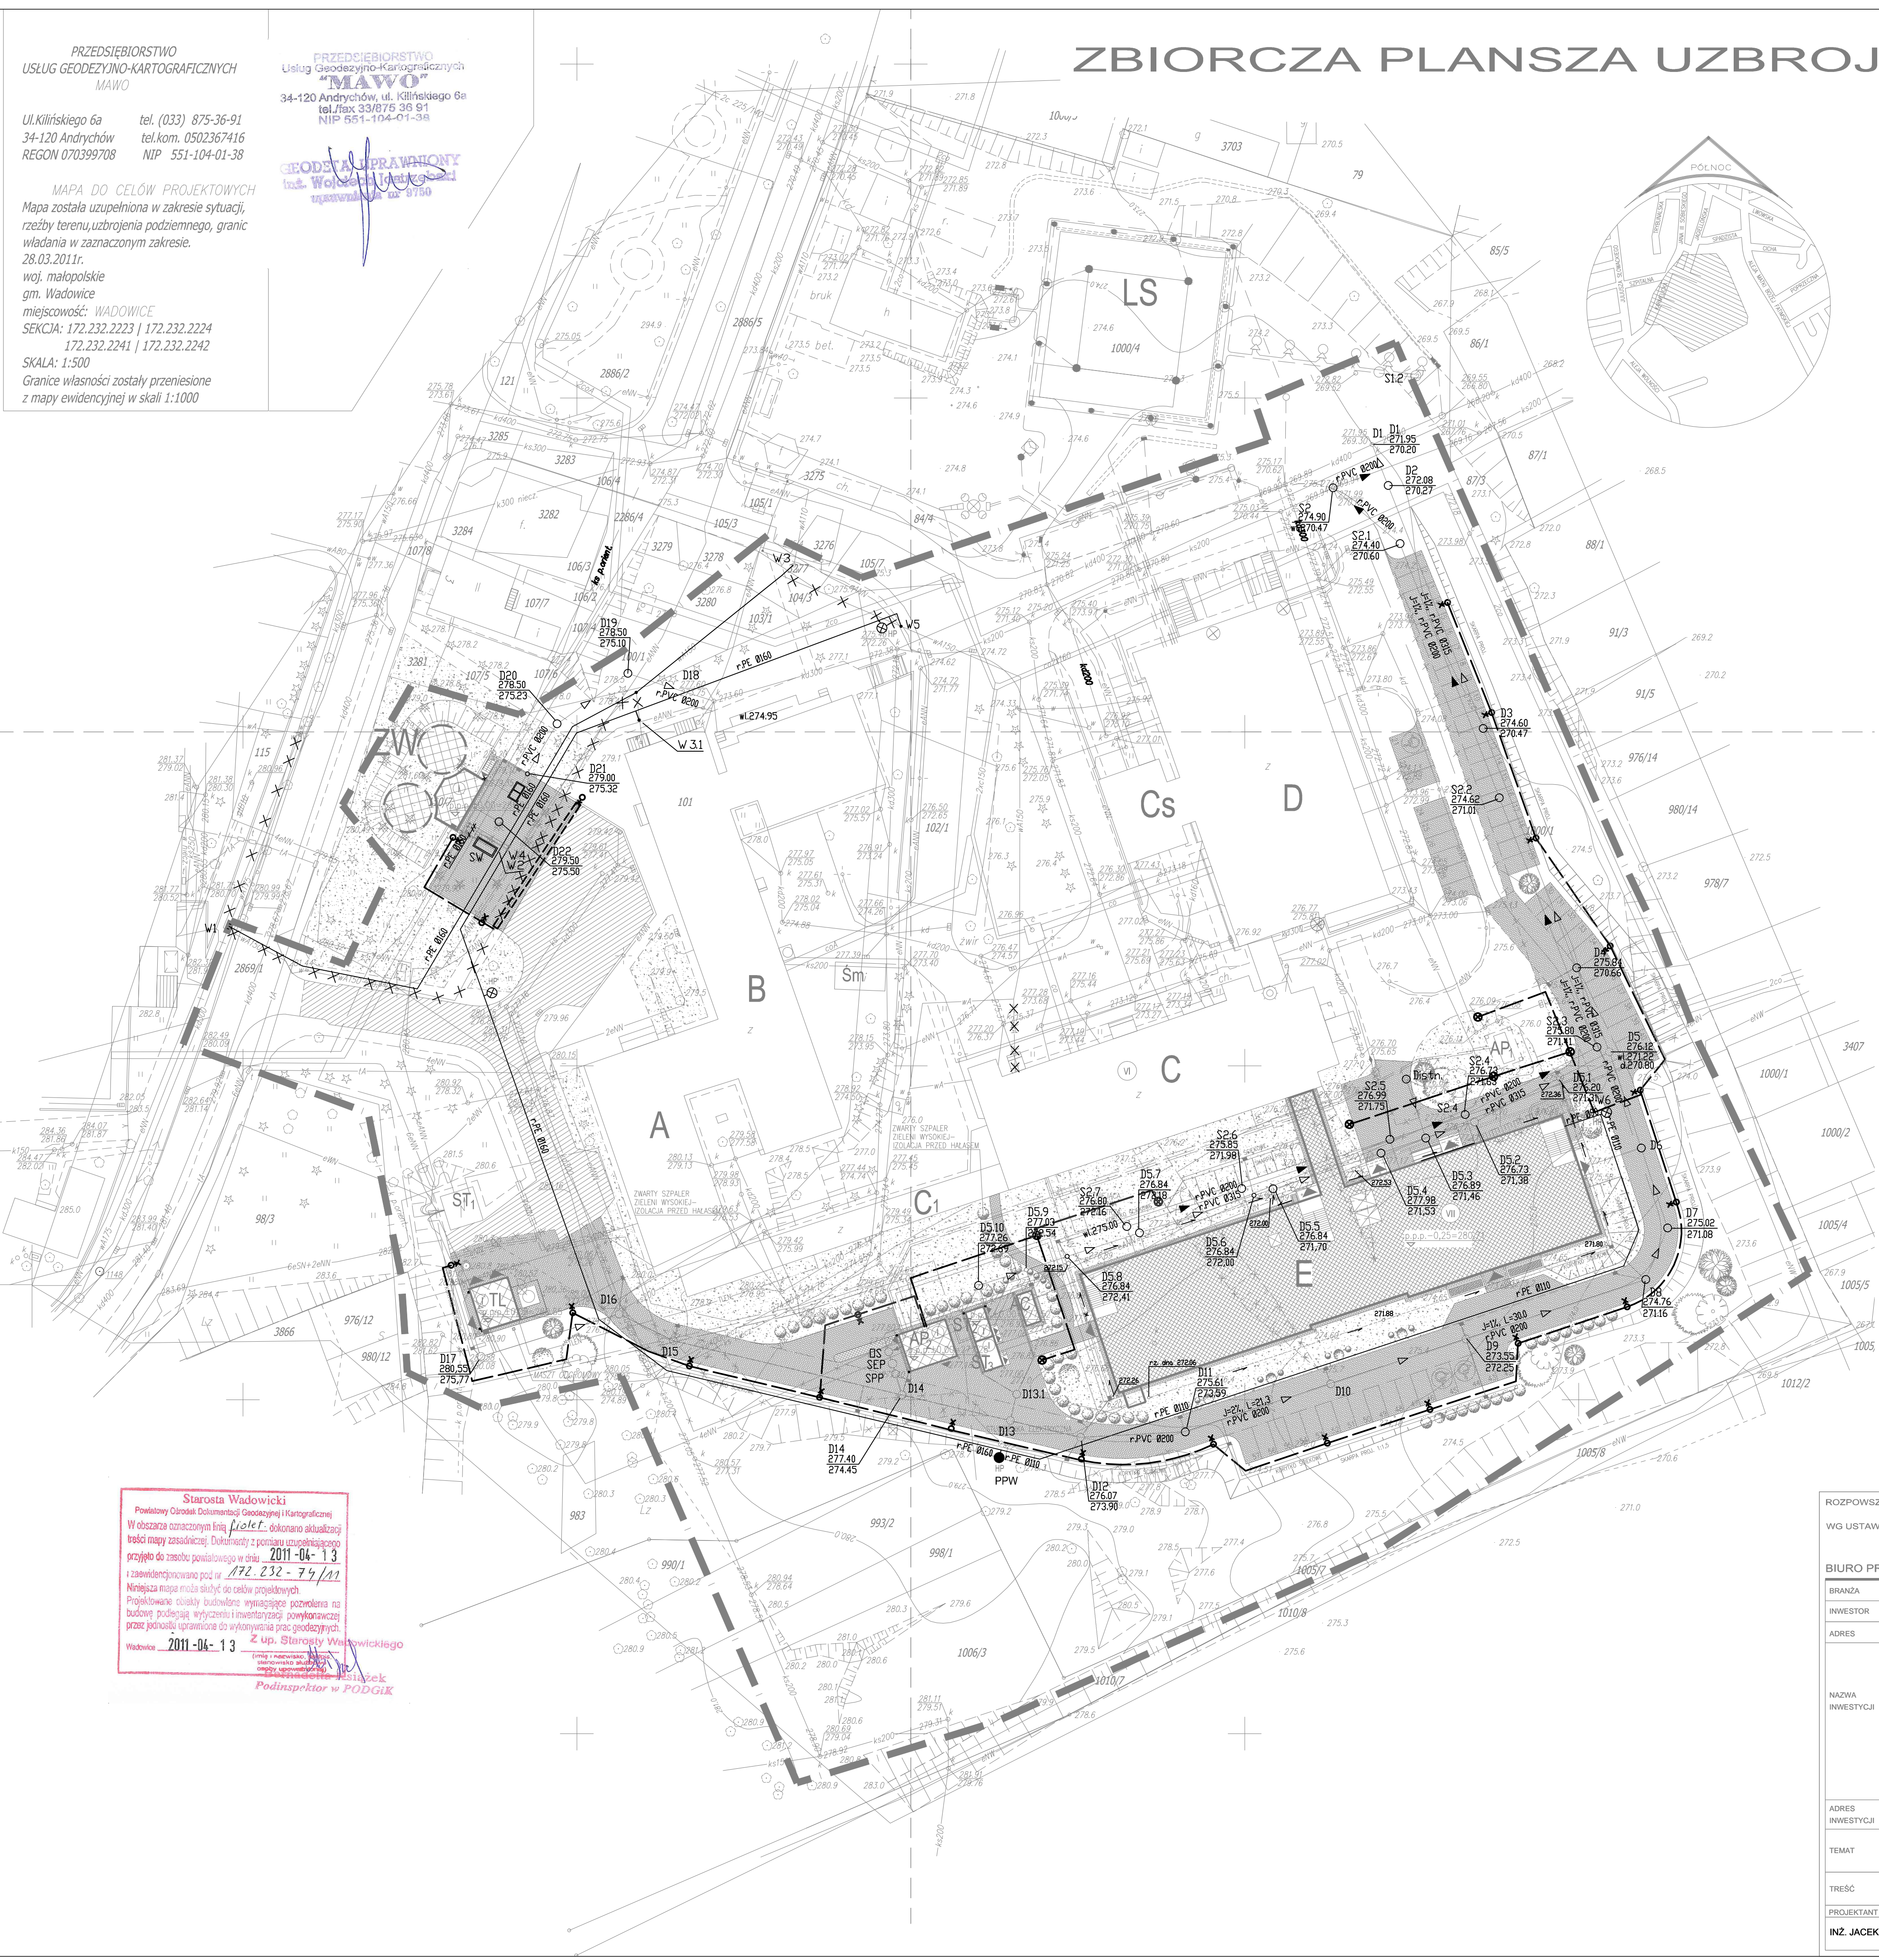

- LEGENDA:**
- ZAKRES OPRACOWANIA I UCZĄLIWOŚĆ
WG PROJ. BUD. ZATWIERDZONEGO
DECYZJĄ NR 920/2009
 - BUDYNKI ISTNIEJĄCE
 - BUDYNKI PROJEKTOWANE
WG PROJ. BUD. ZATWIERDZONEGO
DECYZJĄ NR 920/2009
 - BUDYNKI PROJEKTOWANE
WG PROJ. BUD. ZAMIENNEGO
 - PROJEKTOWANE DROGI
 - A,B PRZYCHODNIA PRZYSZPITALNA
 - C PAWILON ŁÓŻKOWY "C"
 - C₁ PRZEWIĄZKA
 - D PAWILON ZABIEGOWY "D"
 - Cs CIEPŁA SIĘN
 - Sm ŚMIETNIK ISTNIEJĄCY
 - E PROJEKTOWANY PAWILON ŁÓŻKOWY "E"
 - AP₁ ISTNIEJĄCY AGREGAT PRĄDOTWÓRCZY
 - AP₂ PROJEKTOWANY AGREGAT PRĄDOTWÓRCZY
 - ST₁ ISTNIEJĄCA STACJA TRAFÓ
 - ST₂ PROJEKTOWANA STACJA TRAFÓ
 - ST₃ STACJA TRAFÓ PROJEKTOWANA
W NASTĘPNYM ETAPIE
 - ZW PROJEKTOWANE ZBIORNIKI WODY PITNEJ
WRAZ Z POMPOWNIĄ WODY
 - AC PROJEKTOWANY AGREGAT CHŁODNICZY
 - TL PROJEKTOWANY BUDYNEK TLENOWNI
 - LS TEREN ZAREZERWOWANY
DLA ŁADOWISKA SANITARNEGO
 - SD PROJEKTOWANY KONTENER STACJI DEZYNFEKCJI
- ELEMENT DO ANULOWANIA Z UZGODNIENIA
NR NGK-74420-561/2009
 - SIEĆ WODOCIĄGOWA OBIĘTA POZWOLENIEM Z DN. 7.10.2009
 - SIEĆ WODOCIĄGOWA WG. NINIEJSZEGO OPRACOWANIA
 - ▲ KANALIZACJA SANITARNA OBIĘTA POZWOLENIEM Z DN. 7.10.2009
 - △ KANALIZACJA DESZCZOWA OBIĘTA POZWOLENIEM Z DN. 7.10.2009
 - KANALIZACJA DESZCZOWA WG. NINIEJSZEGO OPRACOWANIA
 - DRENAŻ BUDYNKU WG. NINIEJSZEGO OPRACOWANIA
 - HP⊗ PROJEKTOWANE HYDRANTY PP02
 - PPW● PUNKT PODBÓRU WODY DLA POTRZEB BUDOWY PAWILONU E

Starosta Wadowicki
Powiatowy Główny Dokumentacji Geodezyjnej i Kartograficznej
W obszarze oznaczonym linia czerwoną: dokonano aktualizacji
treści mapy zasadniczej. Dokumenty z pomiaru uzupełniającego
przyjęto do zasobu powiatowego w dniu 2011-04-13
i zarejestrowano pod nr 172.232-74/11
Niniejsza mapa miała służyć do celów projektowych.
Projektowane obiekty budowlane wymagające pozwolenia na
budowę podlegają wytyczeniu i inwentaryzacji powykonawczej
przez jednostkę uprawnioną do wykonywania prac geodezyjnych.
Z up. Starosty Wadowickiego
Wadowice, 2011-04-13
Podinspektor w PODGŁK

ROZPOWSZECZNIANIE I KOPIOWANIE DOZWOŁONE ZA PISEMNA ZGODĄ WŁAŚCICIELA PRAW PRAWA AUTORSKIE ZASTRZEŻONE WG USTAWY O PRAWIE AUTORSKIM I PRAWACH POKREWNYCH (Dz.U. Nr 800 poz. 904 z 2000r.)			
BIURO PROJEKTÓW SŁUŻBY ZDROWIA			
BRANŻA	INSTALACYJNA	SYMBOL	366-PE-PB/Z-III-1P
INWESTOR	STAROSTWO POWIATOWE W WADOWICACH		
ADRES	34-100 WADOWICE UL. BATOREGO 2		
NAZWA INWESTYCJI	BUDOWA 7-KONDYGNACYJNEGO PAWILONU ŁÓŻKOWEGO "E" DLA SZPITALA POWIATOWEGO, BUDOWA AWARYJNEGO ZASILANIA W ENERGIĘ ELEKTRYCZNĄ PAWILONU "C" I "E", AGREGATOROWNI I STACJI TRAFÓ ST2, BUDOWA TLENOWNI, BUDOWA REZERWOWYCH ZBIORNIKÓW WODY WRAZ Z POMPOWNIĄ WODY, BUDOWA NOWEGO UKŁADU KOMUNIKACYJNEGO, ROZBIÓRKA I ZABEZPIECZENIE ISTN. SIECI UZBROJENIA TERENU ORAZ BUDOWA NOWYCH: SIECI ELEKTROENERGETYCZNYCH, SIECI WODOCIĄGOWEJ, KANALIZACyjNEJ, DESZCZOWEJ I SANITARNEJ, BUDOWA SIECI CO, WODY ŁODOWEJ ORAZ TLENOWEJ, DRENAŻ BUDYNKU, BUDOWA SKARP ORAZ ROBÓTY BUDOWLANE W PAWILONIE "C"		
ADRES INWESTYCJI	34-100 WADOWICE UL. KARMELICKA 5 DZ. EWID. NR 101, 100/1, 104/3, 110/7, 990/1, 993/2, 998/1, 1000/1, 1006/3, 2869/1		
TEMAT	PAWILON "E" PROJEKT BUDOWLANY - ZAMIENNY		SKALA 1 : 100
TREŚĆ	INSTALACJE WOD.-KAN. I C.W.U. PLAN ZAGOSPODAROWANIA TERENU		DATA 04.2011
PROJEKTANT	BPP Upr.148/81	OPRACOWAŁ	SPRAWDZIŁ
INŻ. JACEK LENIK	PAWEŁ LENIK	INŻ. ZOFIA BUBKA	Upr.bud.922/001